


ZMIANY NANIESIONO KOLOREM CZERNYM

[Signature]
Dorota S.A.
Kierownik Budowy
mgr inż. Danuta Fedorowicz
upr. bud. 159/85

INSPEKTOR NADZORU
Stanisław Grudzień
mgr inż. budownictwa lądowego
Upr. Nr 228/KL/72; KL-488/94

Dokumentacja powykonawcza

AVD		ZESPÓŁ PROJEKTOWY AMD		43-603 Jaworzno ul. Długoszyńska 6 tel. (032) 752 99 23, fax. (032) 752 93 52	
Projektował	mgr inż. arch. Marek Dubiel	18/98 w specjalności architektonicznej	Stadium: PB-W	Inwestor: KIELECKI PARK TECHNOLOGICZNY Kielce ul. Piotrkowska 6	
Opracował	Nazwisko	Podpis	Stado	Inwestycja: PROJEKT BUDOWLANO-WYKONAWCZY BUDYNKU KIELECKIEGO PARKU TECHNOLOGICZNEGO-STREFA I PROJEKT ARCHITEKTONICZNO-BUDOWLANY	
Sprawił	mgr inż. arch. Danuta Fedorowicz	688/01 w specjalności architektonicznej	1:100	Lokalizacja: ul. Olszewska 6, Kielce dz nr ewid: 6/159, 6/163, 6/162, 6/160, 6/161, 6/332, 6/81	
Nazwa rysunku: RZUT PIWNIC				Branża: ARCHITEKTONICZNA	
				Nr rys.: 1	

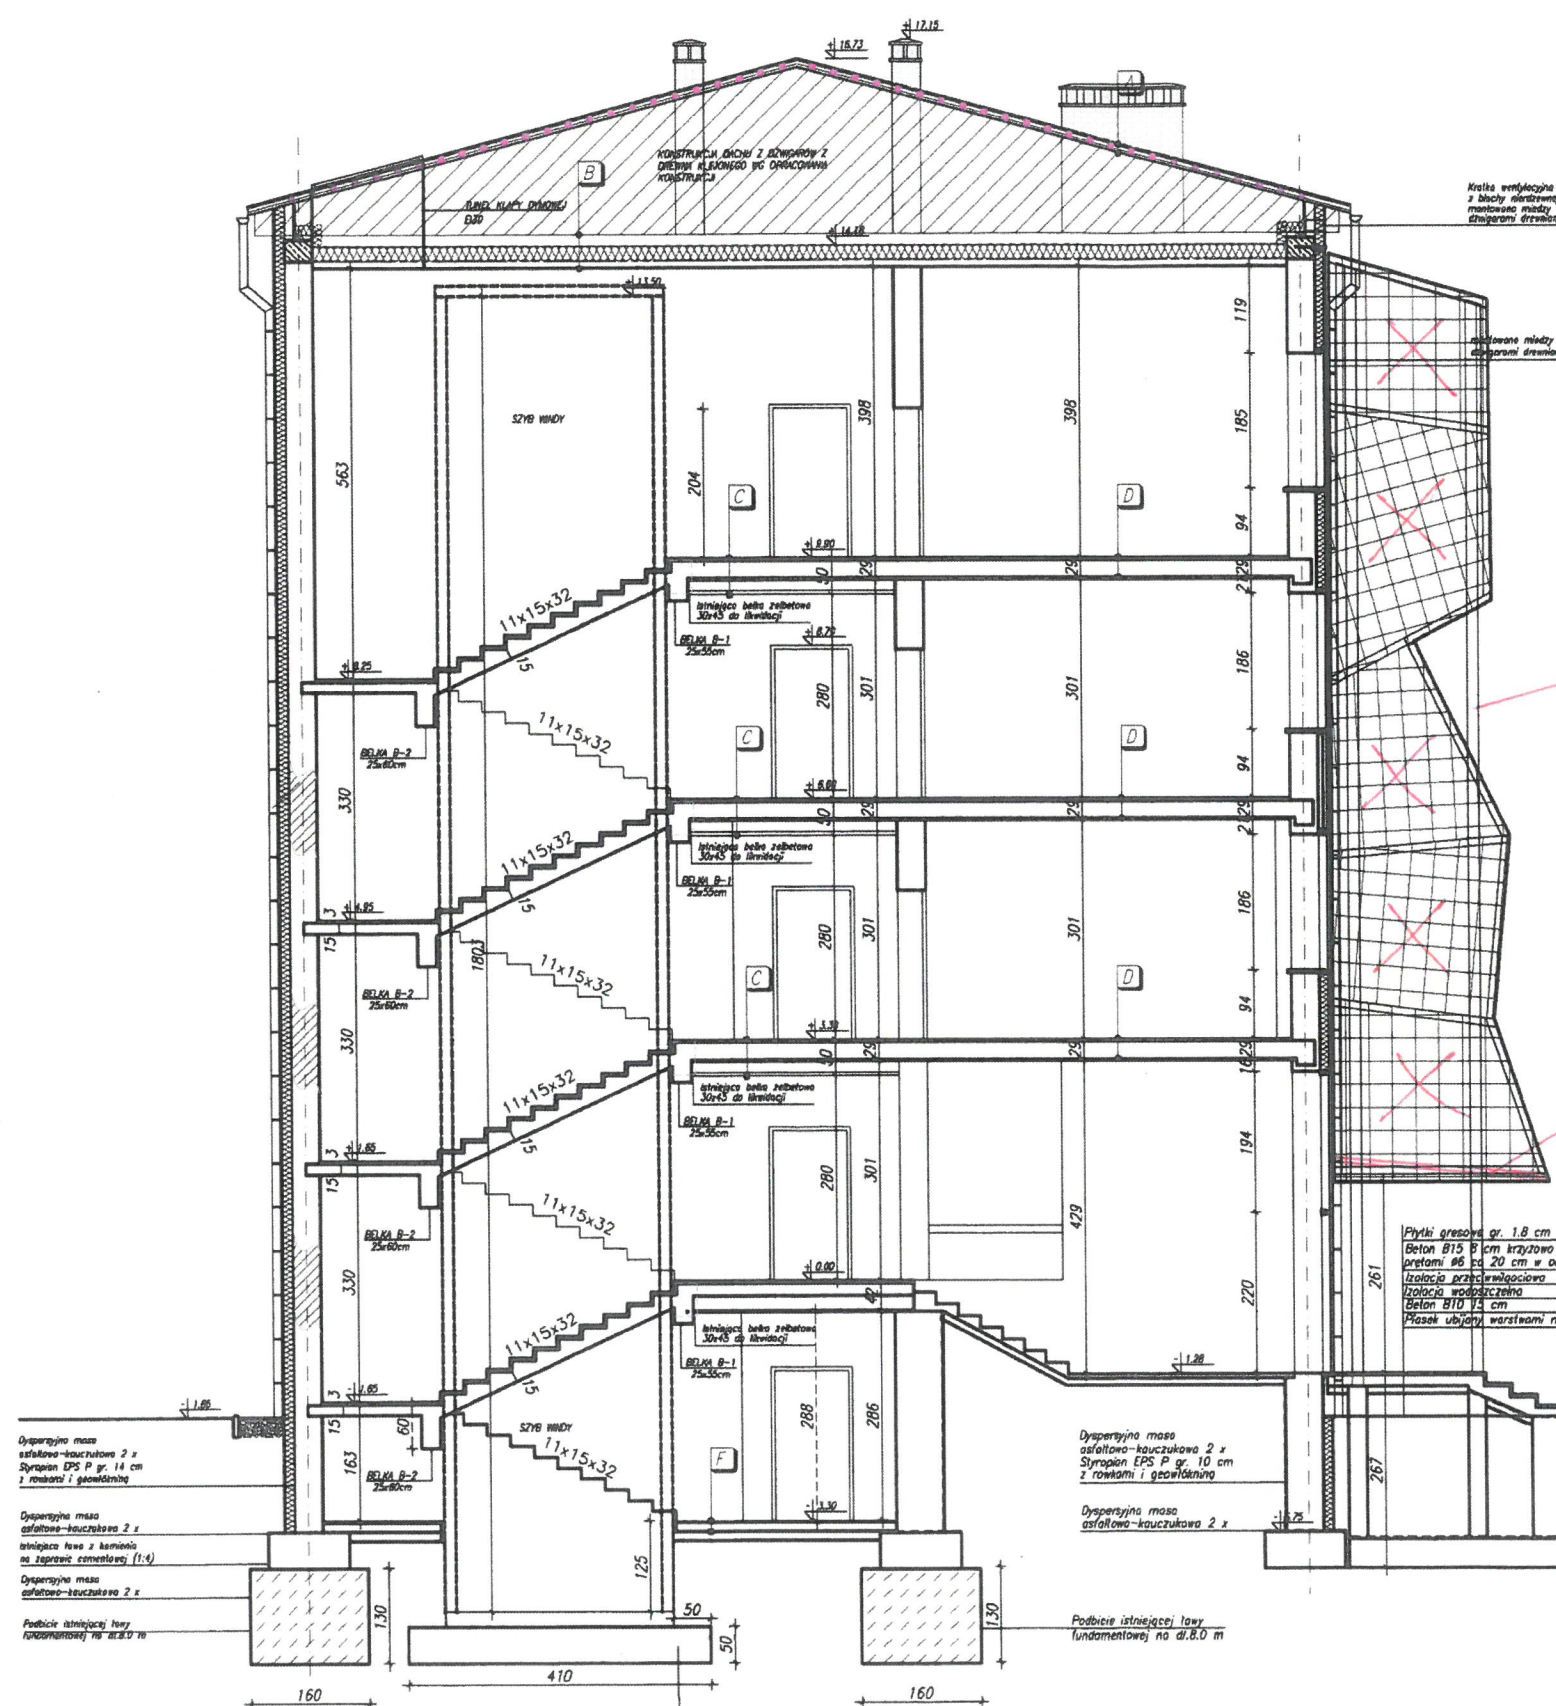

A dach z drewna klejonego	gr. [cm]
WARSTWY PROJEKTOWANE:	
blacha tytanowa- cynkowa	0,05
papa podkładowa	-
pełne deskowanie- płyta OSB	2,2
dźwigary drewniane	-

B strop nad III pięciem	gr. [cm]
WARSTWY PROJEKTOWANE:	
folia wysokoparoprzepuszczalna	-
włna mineralna	20
folia paroizolacyjna	-
płyta gipsowo-kartonowa ogniodoporna GKF na ruszcie stalowym w systemie o odporności ogniowej EI60	5,0

C strop	gr. [cm]
WARSTWY PROJEKTOWANE:	
wykładzina PCV	1,0
<i>wylenka cem. 4 cm + folia TE</i> suchy jastrych 2 x płyty 10 mm + 10 mm płyta twarda wełny mineralnej - <i>sklejona 33 mm</i>	3,0
WARSTWY ISTNIEJĄCE:	
strop Akermana z warstwą wyrównawczą	32,0
WARSTWY PROJEKTOWANE:	
rozbielany sufit podwieszany z płyty kartonowo gipsowej na ruszcie stalowym	5,0

D strop	gr. [cm]
WARSTWY PROJEKTOWANE:	
wykładzina dywanowa	1,0
<i>wylenka cem. 4 cm + folia TE</i> suchy jastrych 2 x płyty 10 mm + 10 mm płyta twarda wełny mineralnej - <i>sklejona 33 mm</i>	3,0
WARSTWY ISTNIEJĄCE:	
strop Akermana z warstwą wyrównawczą	32,0

F podłoga na gruncie	gr. [cm]
WARSTWY PROJEKTOWANE:	
wykładzina PCV	1,0
warstwa wyrównawcza ze zbrojeniem rozproszonym beton B25	10,0
izolacja przeciwwilgociowa	
Beton B10 10 cm	

KONSTRUKCJA STALOWA
MG ODEBNEGO OPRACOWANIA
BEZ OSŁONY Z BLACHY
PERFOROWANEJ

ŁAZEK SZKŁANY
NAD WEJŚCIEM

Dorbud S.A.
Kierownik Budowy
mgr inż. Zdzisław Bieńkiewicz

ZMIANY NANIESIŁO KOŁEM Czerwonym
Stanisław Grudzien
mgr inż. budowlanego łódzkiego
Upr. Nr 228/KL/72: 4488/94
Dokumentacja powykonawcza

AVD		ZESPÓŁ PROJEKTOWY A M D		43-603 Jaworzno ul. Długoszyńska 6 tel. (032) 752 99 23, fax. (032) 752 93 52	
Projektował	mgr inż. Piotr Chowaniec	198/92 w specjalności konstrukcyjnej bez ograniczeń	Stadium: PB-W	Investor: KIELECKI PARK TECHNOLOGICZNY Kielce ul. Piotrkowska 6	
Opracował	Merkito		Skala: 1:100	Investycja: PROJEKT BUDOWLANO-WYKONAWCZY BUDYNKU KIELECKIEGO PARKU TECHNOLOGICZNEGO-STREFA I	
Sprawił	mgr inż. Jan Chowaniec	BBS/75 w specjalności konstrukcyjnej bez ograniczeń		Projekt Architektoniczno-Budowlany ul. Olszewska 6, Kielce	
Nazwa rysunku: PRZEMÓW A-A				Lokalizacja: dz. nr ewid. 6/159, 6/163, 6/162, 6/160, 6/161, 6/332, 6/81	
				Brano: KONSTRUKCYJNA	
				Nr rys.: 7	

Architectural floor plan of a building, likely a school or institutional facility, showing various rooms, corridors, and technical annotations in Polish. The plan includes room numbers, voltage specifications (230V), and technical notes such as "Widok z korytarza 1.1" and "Widok z korytarza 1.2". The layout shows a central corridor system connecting different sections of the building.

