

Mapa sytuacyjno-wysokościowa
do celów projektowych

obiekt: Kielce ul. Karola Olszewskiego
działki: 6/13, 6/177, 6/178, 6/243, 6/244, 6/246
obr.: 0005-m. Kielce
gmina: Kielce
powiat: kielecki
woj.: świętokrzyskie
arkusz mapy: 1:2422 132.4, 141.3, 134.2, 143.1
skala: 1:500
rodzaj roboty: aktualizacja w zakresie
oznaczonym kolorem różowym
stan na dzień: 9.10.2008




wykonawca:

A2-GEO ERTMAN&WILK
GEODEZJA I KARTOGRAFIA
24-200 Kosielska, ul. Stróżowska 15
NIP 658-175-34-10 Regon: 1400071000
tel. 602 415 410, 606 660 200
www.gtepmi.pl, biuro@gtepmi.pl

wykonali: map. inż. Andrzej Witk Nr upr. 19987
geodeta inż. Artur Ertman Nr upr. 20074

ORIENTACJA
SKALA 1:20000

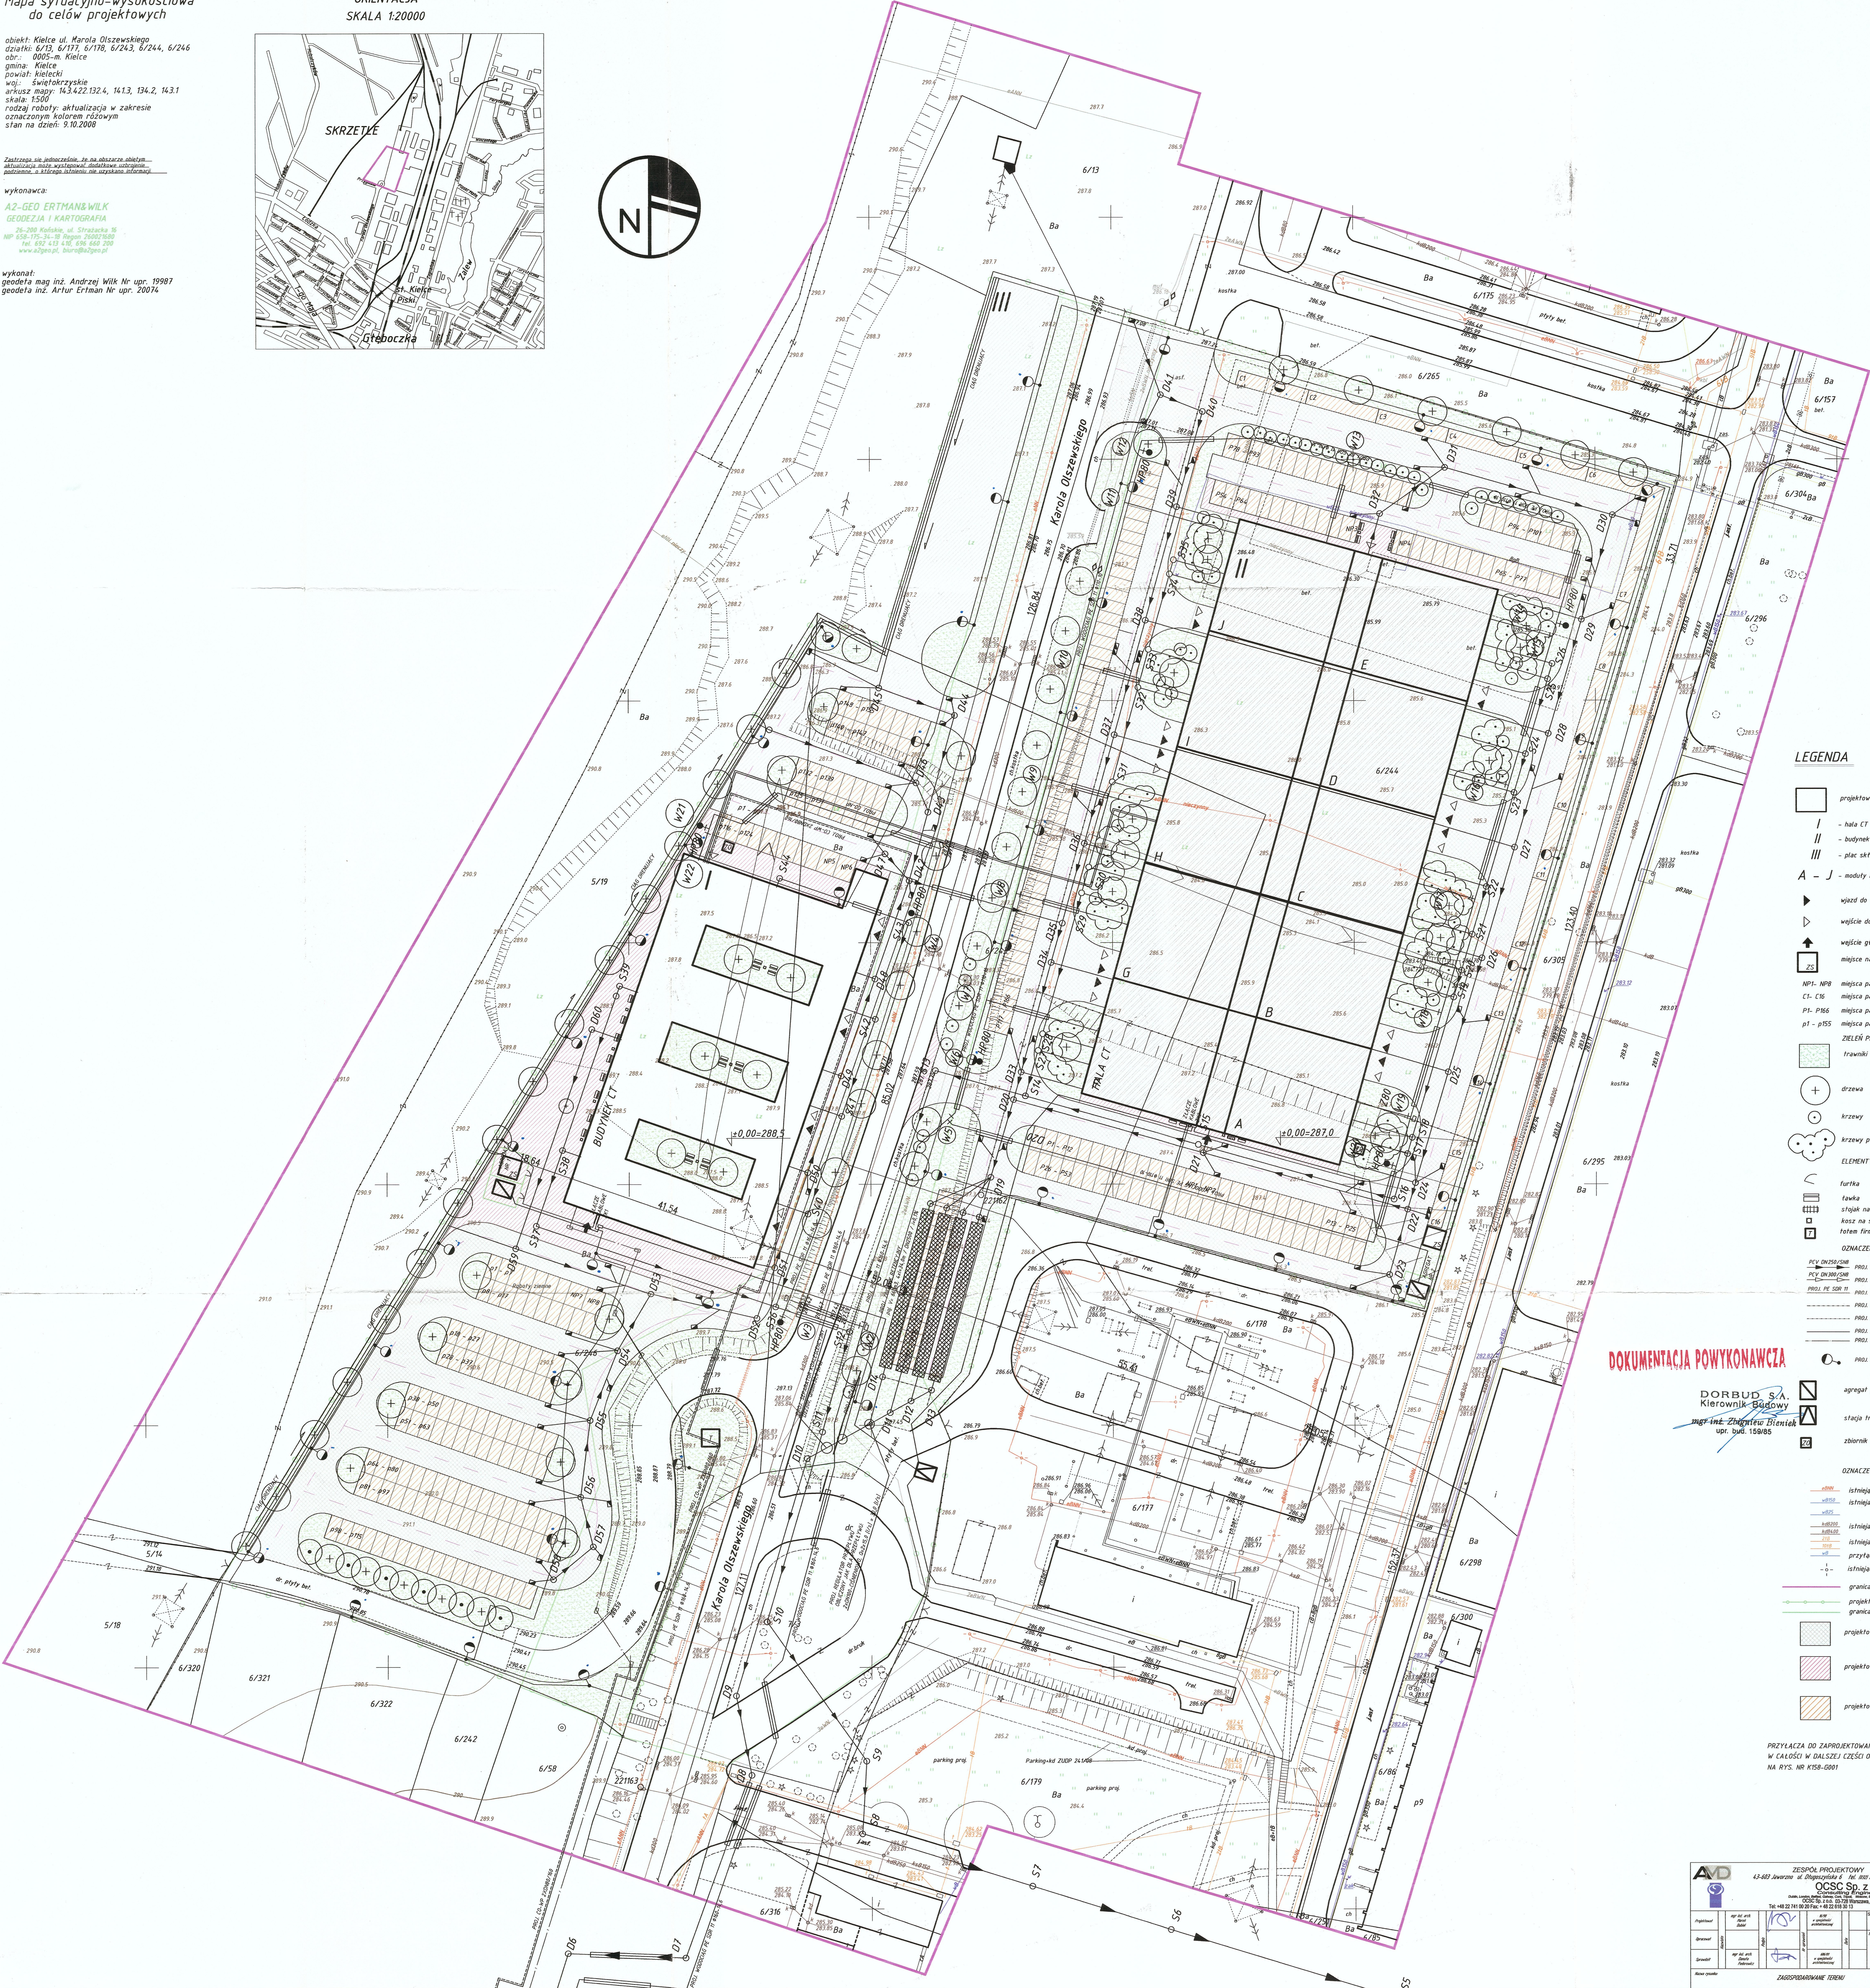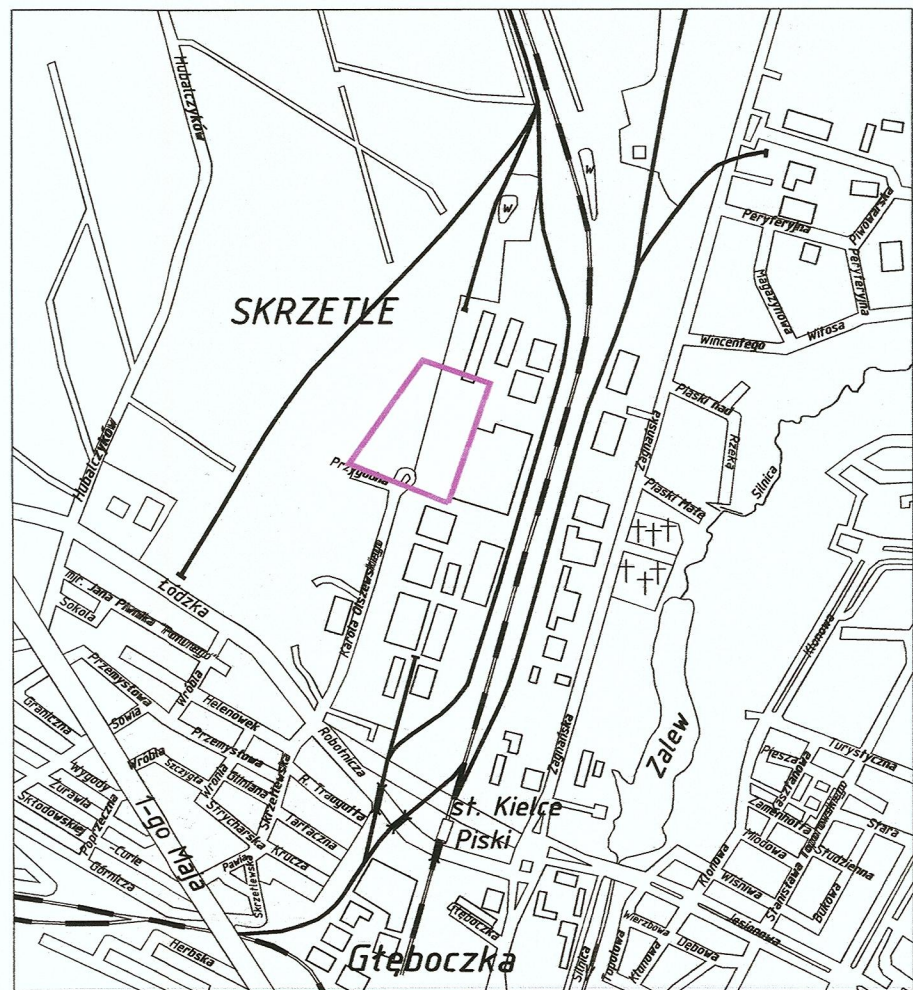

LEGENDA

skala 1:500

- projektowane obiekty
- hala CT
- budynek CT
- plac składowy
- A - J - moduły hali
- wjazd do obiektu
- wyjście do obiektu
- wyjście główne do obiektów
- miejsce na odpady stałe
- NPI, NPI - miejsca parkingowe dla osób niepełnosprawnych
- CT, CT - miejsca parkingowe dla sam. ciężarowych
- P1, P16 - miejsca parkingowe dla sam. osobowych (hala)
- p1 - p155 - miejsca parkingowe dla sam. osobowych (budynek)
- ZIELEŃ PROJEKTOWANA
- trawniki
- drzewa
- krzewy
- krzewy płazące
- ELEMENTY MAŁEJ ARCHITEKTURY
- futka
- ławka
- stojak na rowery
- kosz na śmieci
- foćem firey
- OZNACZENIA PROJEKTOWANYCH SIET
- PEV DN150/SN8 PROJ. KANALIZACJA BYT-GOSP.
- PEV DN150/SN8 PROJ. KANALIZACJA DESZCZOWA
- PROJ. PE DN150 PROJ. WODOCIĄG
- PROJ. PRZYLĄCZKI DOPIW. WPI
- PROJ. PRZYLĄCZKI DOPIW. WPI
- PROJ. KABLE ENERGETYCZNE
- PROJ. PRZYLĄCZKI TELEFONICZNE
- PROJ. LATARNIE
- agregat prądowłóczy
- stacja transformatorowa
- zbiornik na olej opałowy
- OZNACZENIA ISTNIEJĄCYCH SIET
- istniejąca sieć energetyczna
- istniejąca sieć wodociągowa
- istniejąca sieć kanalizacyjna
- istniejąca sieć telefoniczna
- przylącz wodociągowy
- istniejące latarnie
- granica opracowania
- projektowane ogrodzenia
- granica działek
- projektowane drogi
- projektowane chodniki
- projektowane parkingi
- PRZYLĄCZA DO ZAPROJEKTOWANEGO CT POKAZANO
W CAŁOŚCI W DALSZEJ CZĘŚCI OPRACOWANIA
NA RYS. NR K158-0001

DOKUMENTACJA POWYKONAWCZA

DORBUD S.A.
Kierownik Budowy
mgr inż. Zdzisław Bielecki
upr. bud. 159/05


ZESPÓŁ PROJEKTOWY A.M.D.
43-483 Jaworzno ul. Rybnicza 4 tel. 032 757 97 22, fax 032 757 83 32


ZAPROJEKTOWANE TERENY